


# 山形市平清水土地区画整理事業出来形確認測量図

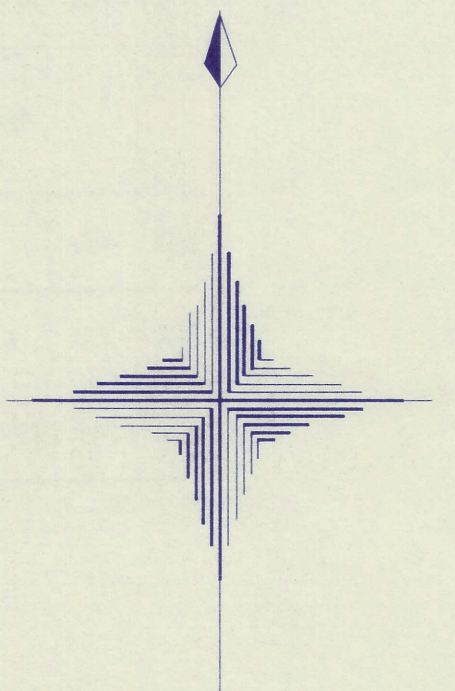

S = 1:1,000

平清水二丁目

小立四丁目

凡 例	
	保 留 地
	所有権以外の権利

