


区域図兼
山形市馬見ヶ崎土地区画整理事業出来形確認測量図



S=1:1000

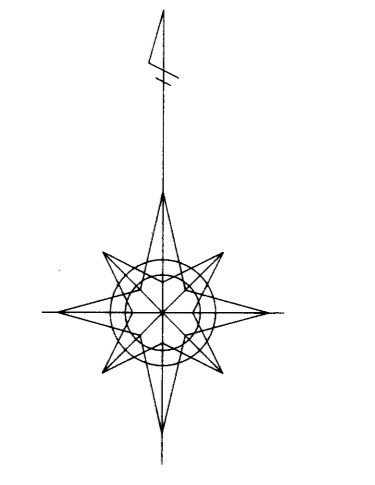